

Schulstraße

Haus Nr. 30

Wohnhaus mit 6 Wohneinheiten

30

in 37281 Wanfried Schulstraße 30 Flur 13 Flurstück 99/8

2.OBERGESCHOSS

M. 1:100

Eigentümer

Dritte Salmon Projektgesellschaft mbH & Co.KG Hanauer Straße 77 61118 Bad Vilbel


vertr. d. Herrn Manfred Baker First Invest Immobilien GmbH & Co.KG

Entwurfsverfasser

Ing.- u. Bausachverständigenbüro Dipl.-Ing. Peter Rauchhaus Berlepschweg 4 37213 Witzzenhausen

Bestandsplan für Teilungserklärung

Die im Plan angegebenen Maße (Masslinie) sind Rohbau- bzw. Nennmaße im Sinne der DIN 18202.

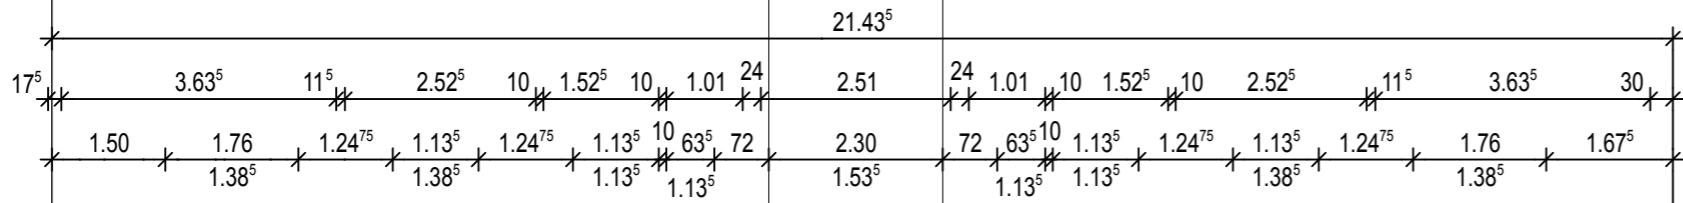

Nachbargebäude Haus Nr. 28

